追加資料２　双葉町立幼稚園旧園舎・小中学校旧校舎配置図・平面図

施設の配置図　尺 0 10 20 30 40 m　校名 ふたば幼稚園　番号 0754671131　番号 1058

ふたば幼稚園

凡例

建物

- (未) 未とりこわし建物
- (危) 危険建物
- (借) 借用建物
- (一時) 一時使用建物
- (屋外) 屋外教育環境整備事業によるもの
- (砂) 砂場
- (ブランコ)
- (ス) スウィング
- (総) 総合遊具
- (フ) フェンス
- (門) 門
- (鉄) 鉄棒
- (太) 太鼓橋
- (花) 花壇
- (焼) 焼却炉
- (グ) グラウンド

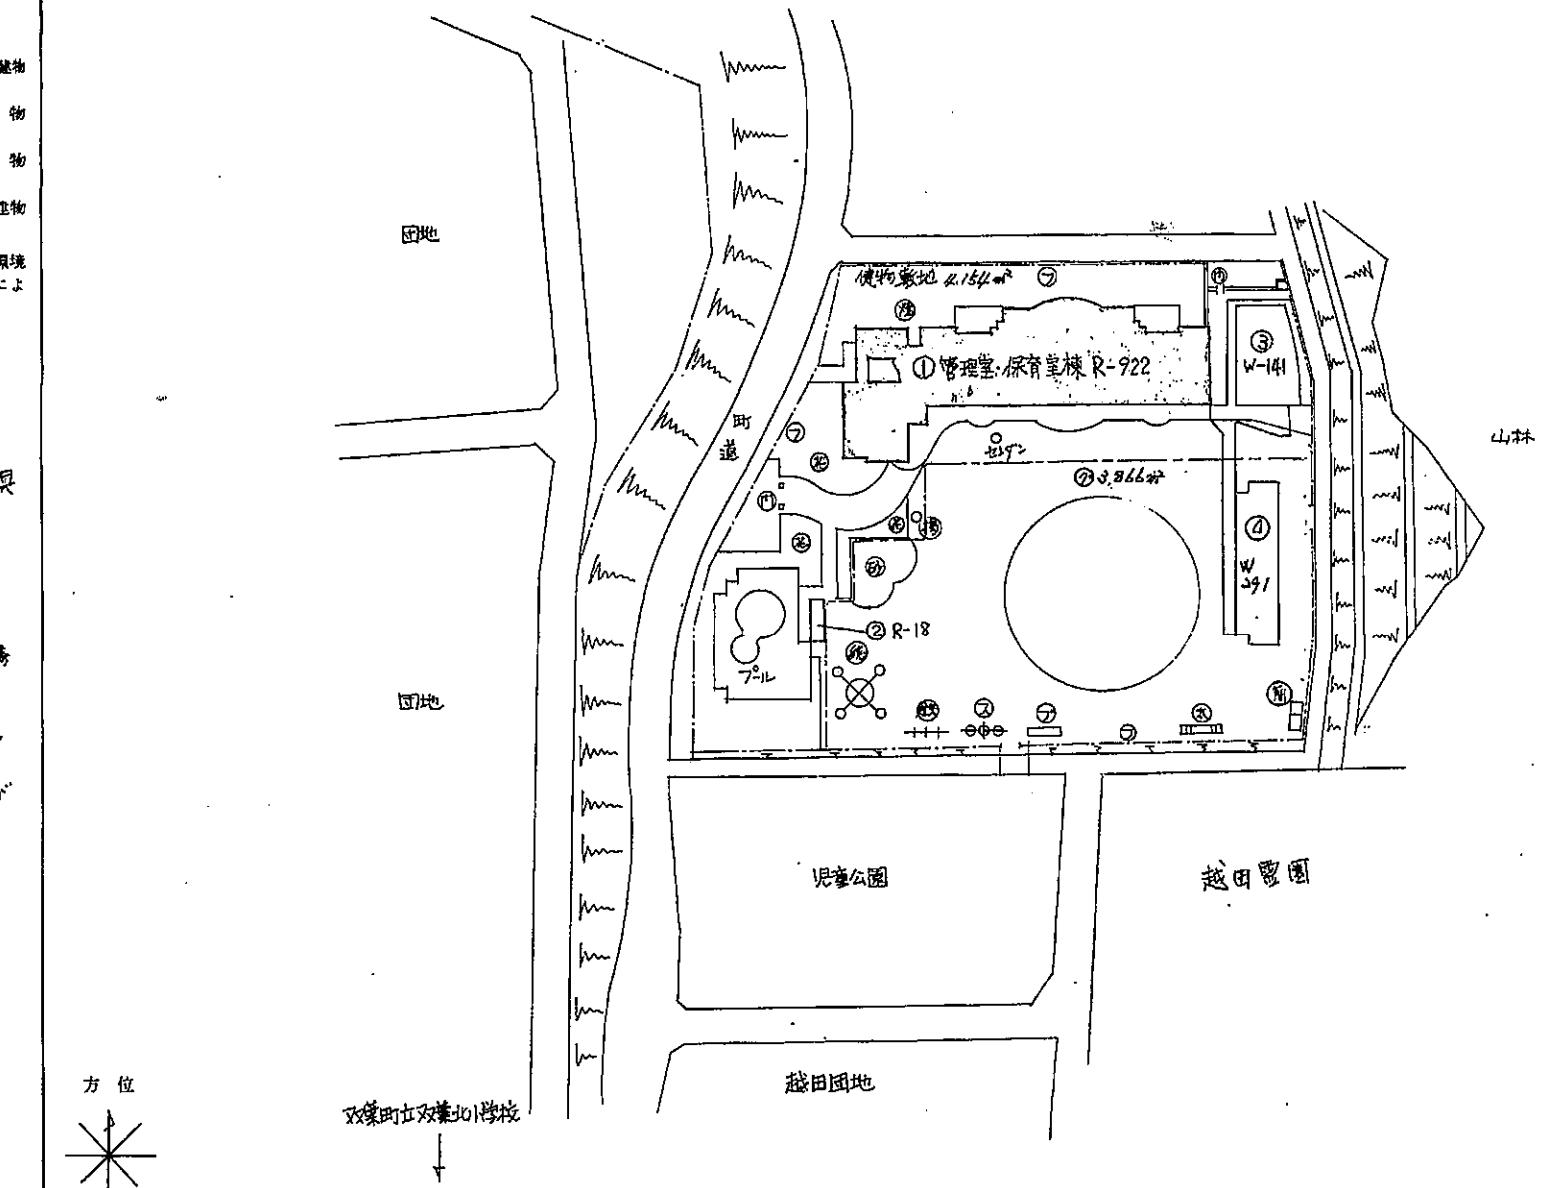

文部省

5mm方眼

平成22年度	平面図	縮尺 1/500 「B4→A4」 0 5 10 15 20 m	学校名	学校 ふたば幼稚園	調査番号	(都道府県) 07	(市町村) 546	(学校) 7131	整理番号	1058

① 保育室・遊戯室及び管理棟

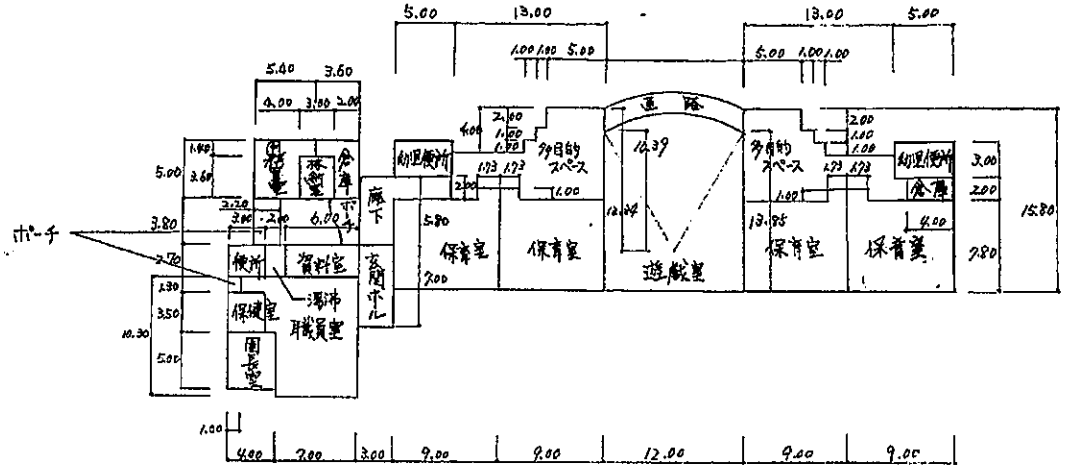

② プール附属室棟

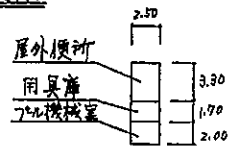

③ 預かり保育室棟

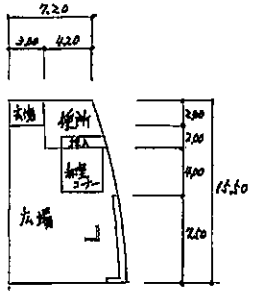

④ 保育室

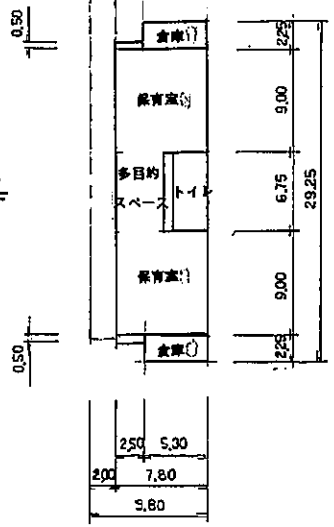

プール附属室 18㎡

5mm方眼

（平成　　年度）　平成22年度

施設の配置図	縮尺	1/1,500 (0 10 20 30 40 50 m)	学校名	双葉南小学校	調査番号	(都道府県) 07	(市町村) 546	(学校) 0824	整理番号	1059

凡例

建物

- (未) 未とりこわし建物
- (グ) グラウンド
- (危) 危険建物
- (防) 防球ネット
- (借) 借用建物
- (木) 樹木
- (一時) 一時使用建物
- (山) 砂山
- (屋外) 屋外教育環境整備事業によるもの

建物以外の工作物

- (CP) キューピクル
- (自) 自転車置場
- (砂) 砂場
- (倉) 倉庫
- (花) 花壇
- (吹) 吹抜けの渡廊下
- (ス) スベリ台
- (バ) バックネット
- (撲) 相撲場
- (百) 百葉箱
- (動) 動物小屋
- (掲) 国旗掲揚塔
- (鉄) 鉄棒
- (像) 石像
- (タ) タイヤ
- (ブ) ブランコ
- (登) 登り棒
- (雲) 雲梯
- (ジ) ジャングルジム
- (碑) 石碑
- (フ) フェンス
- (門) 門

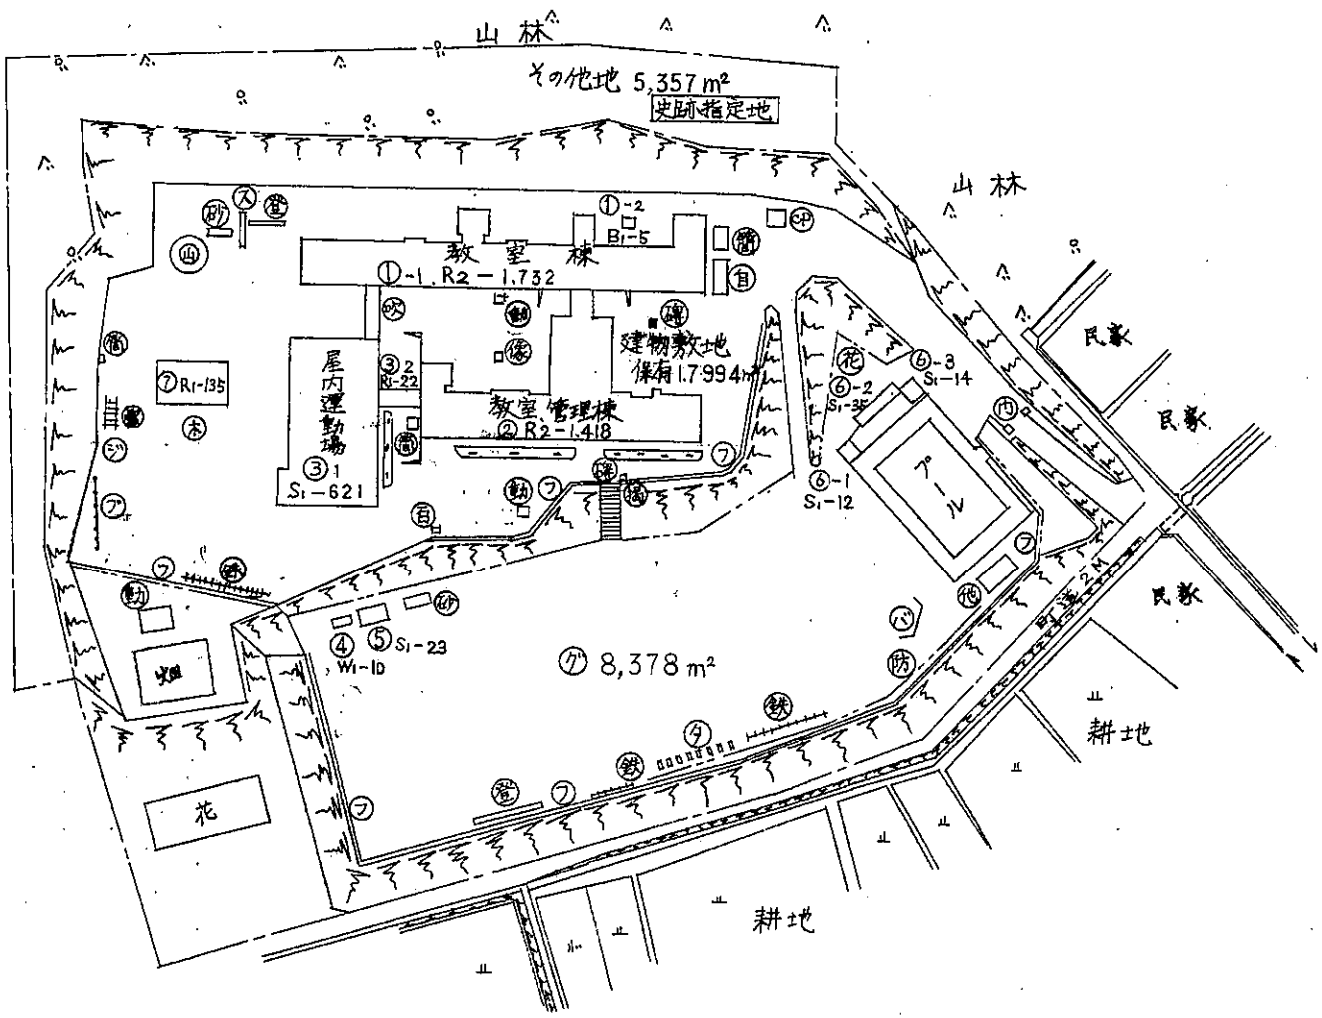

方位

（北に矢印を付す）

文部省

5mm方眼

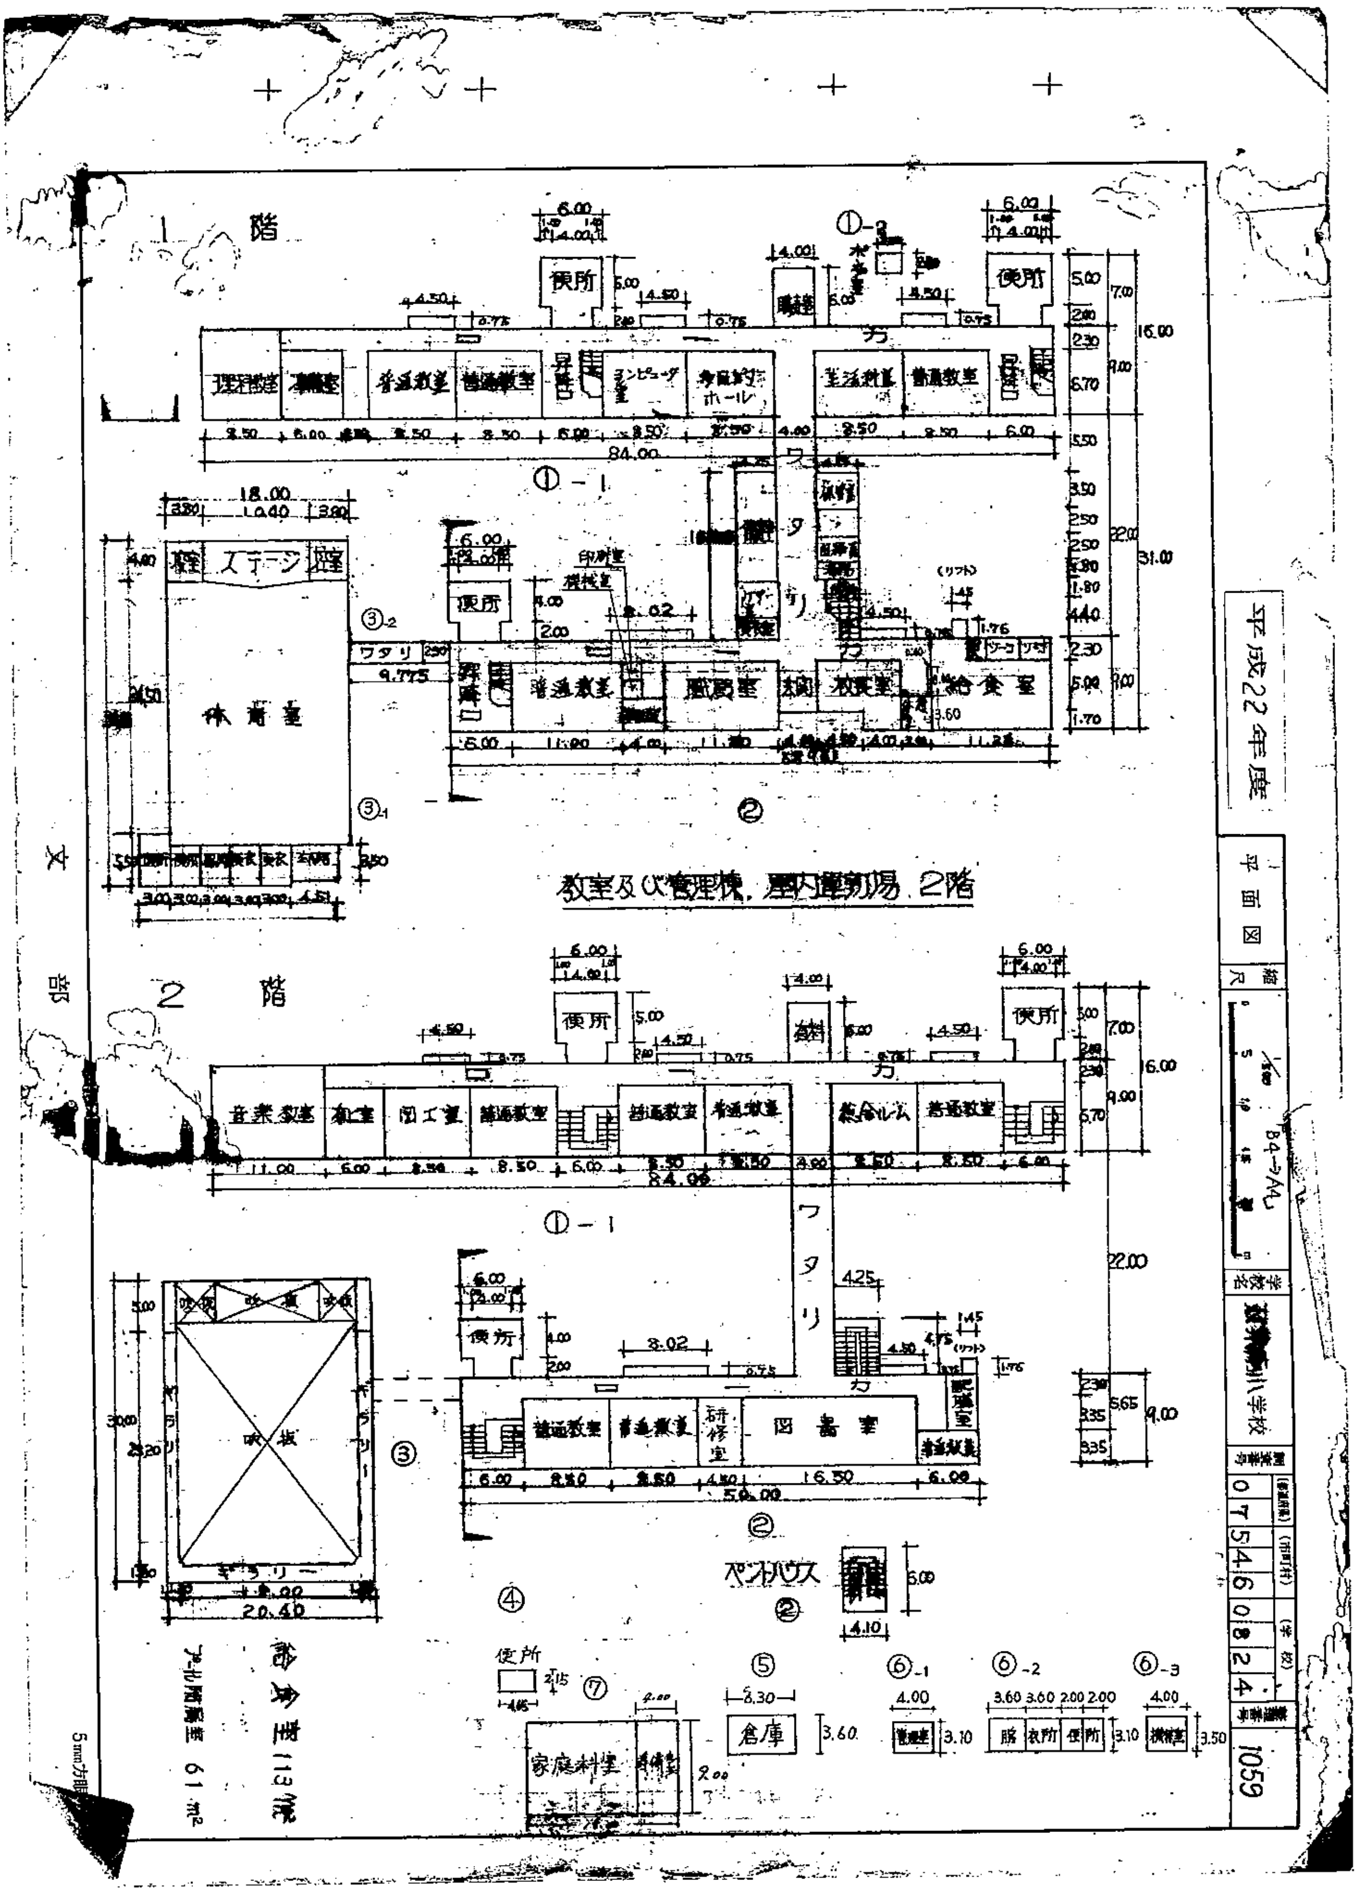
1 階
2 階
教室及び管理棟，屋内運動場 2階
体育室
ステージ
便所
理科教室
準備室
普通教室
コンピュータ室
多目的ホール
生活科室
職員室
給食室
音楽教室
図工室
図書室
研修室
ワタリ
ペントハウス
倉庫
家庭科室
84.00
18.00
20.40
50.00
平成22年度
平面図
小学校
1059

平成22年度

施設の配置図	縮尺	1/1,000 「B4→A4」	学校名	双葉北小学校	調査番号	(都道府県)	(市町村)	(学校)	整理番号
		0 10 20 30 40 m				07	546	0825	1060

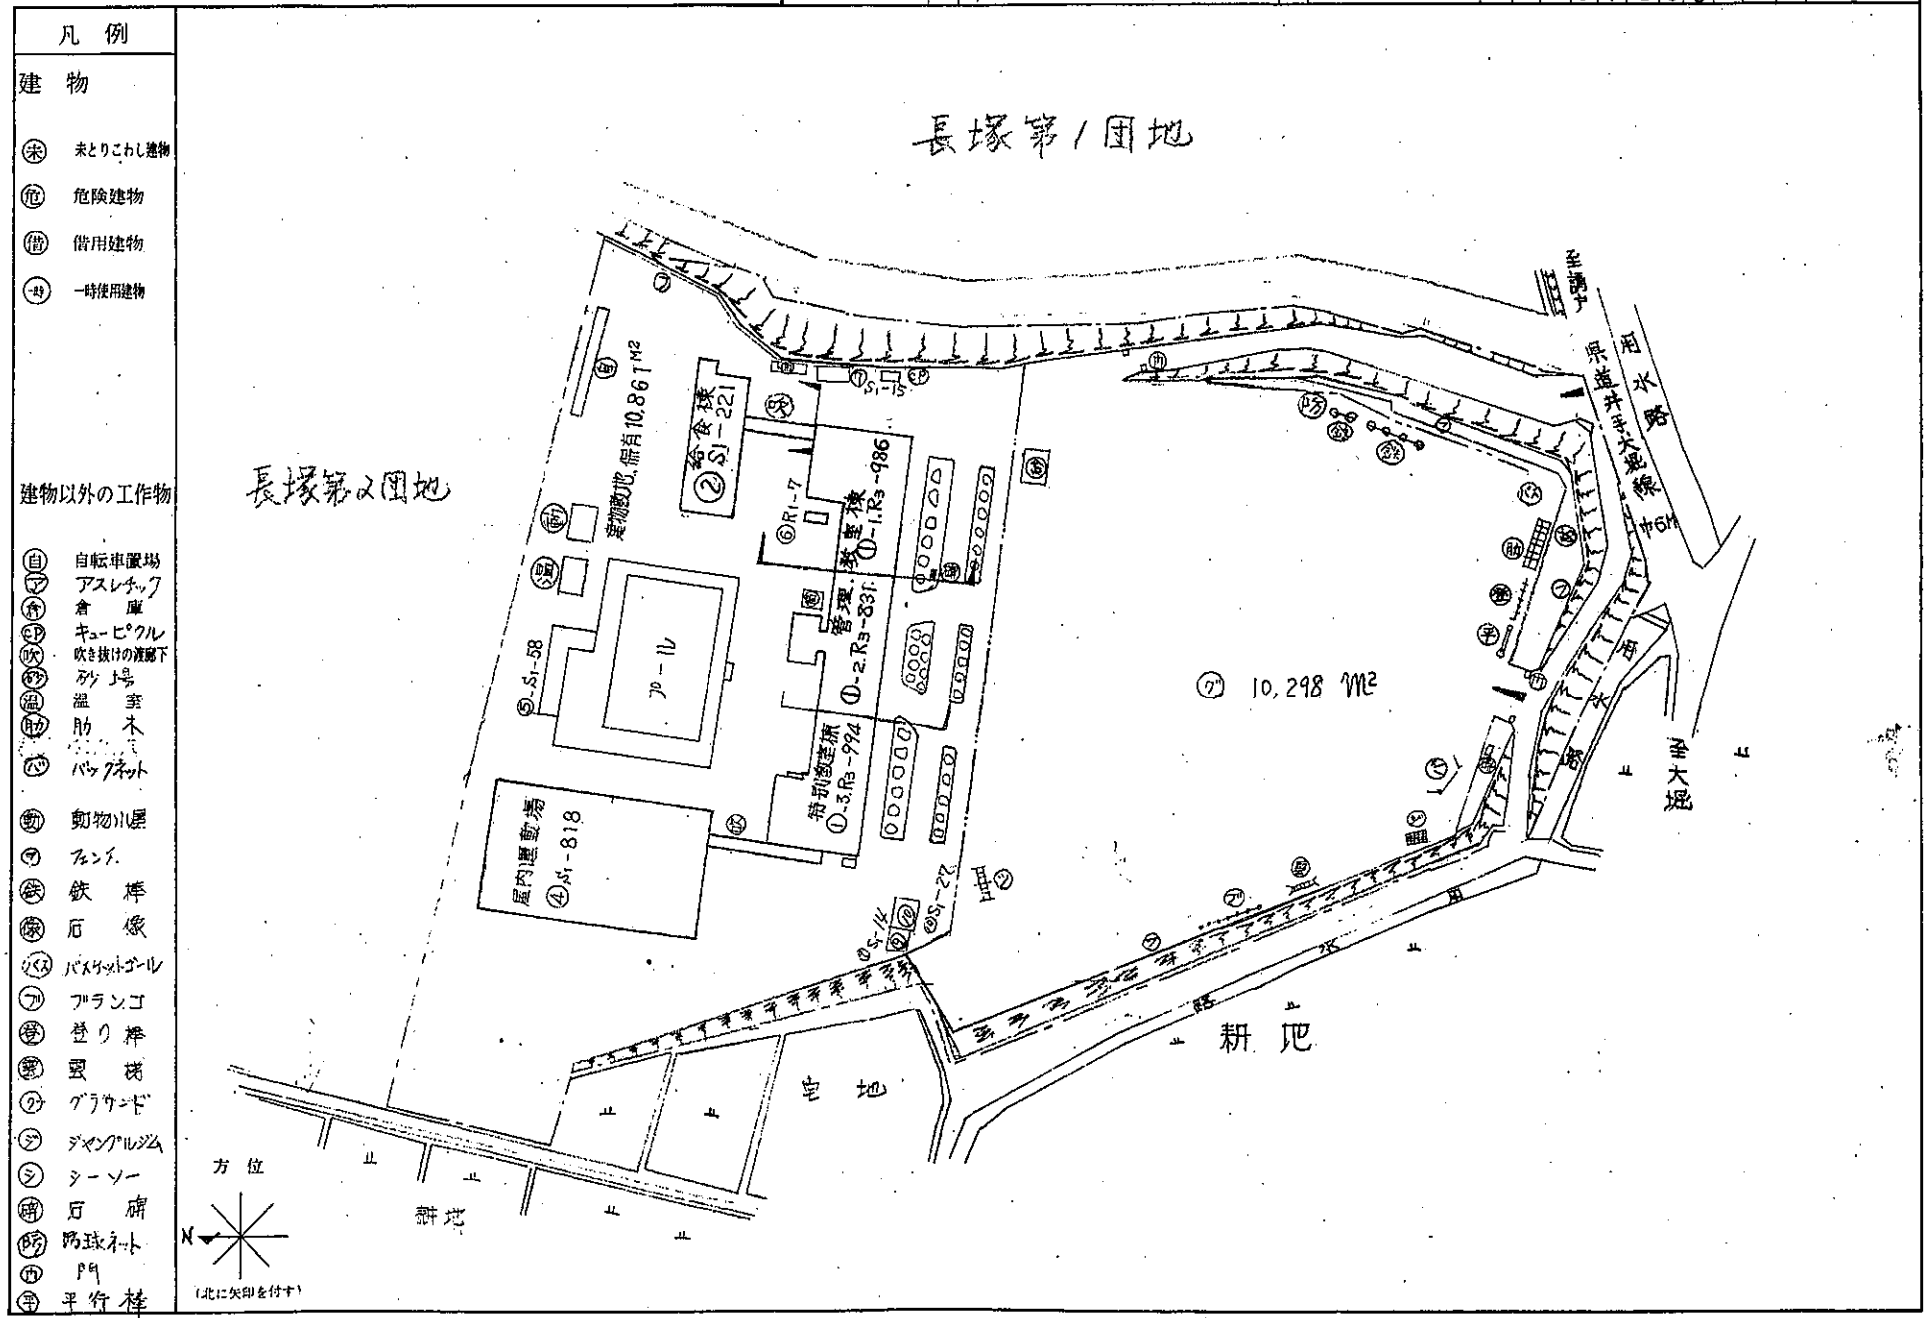

文部省

5mm方眼

平成22年度

平面図

縮尺 1/500 「B4→A4」

学校名 双葉北小学校

調査番号 (都道府県) 07 (市町村) 546 (学校) 0825

整理番号 1060

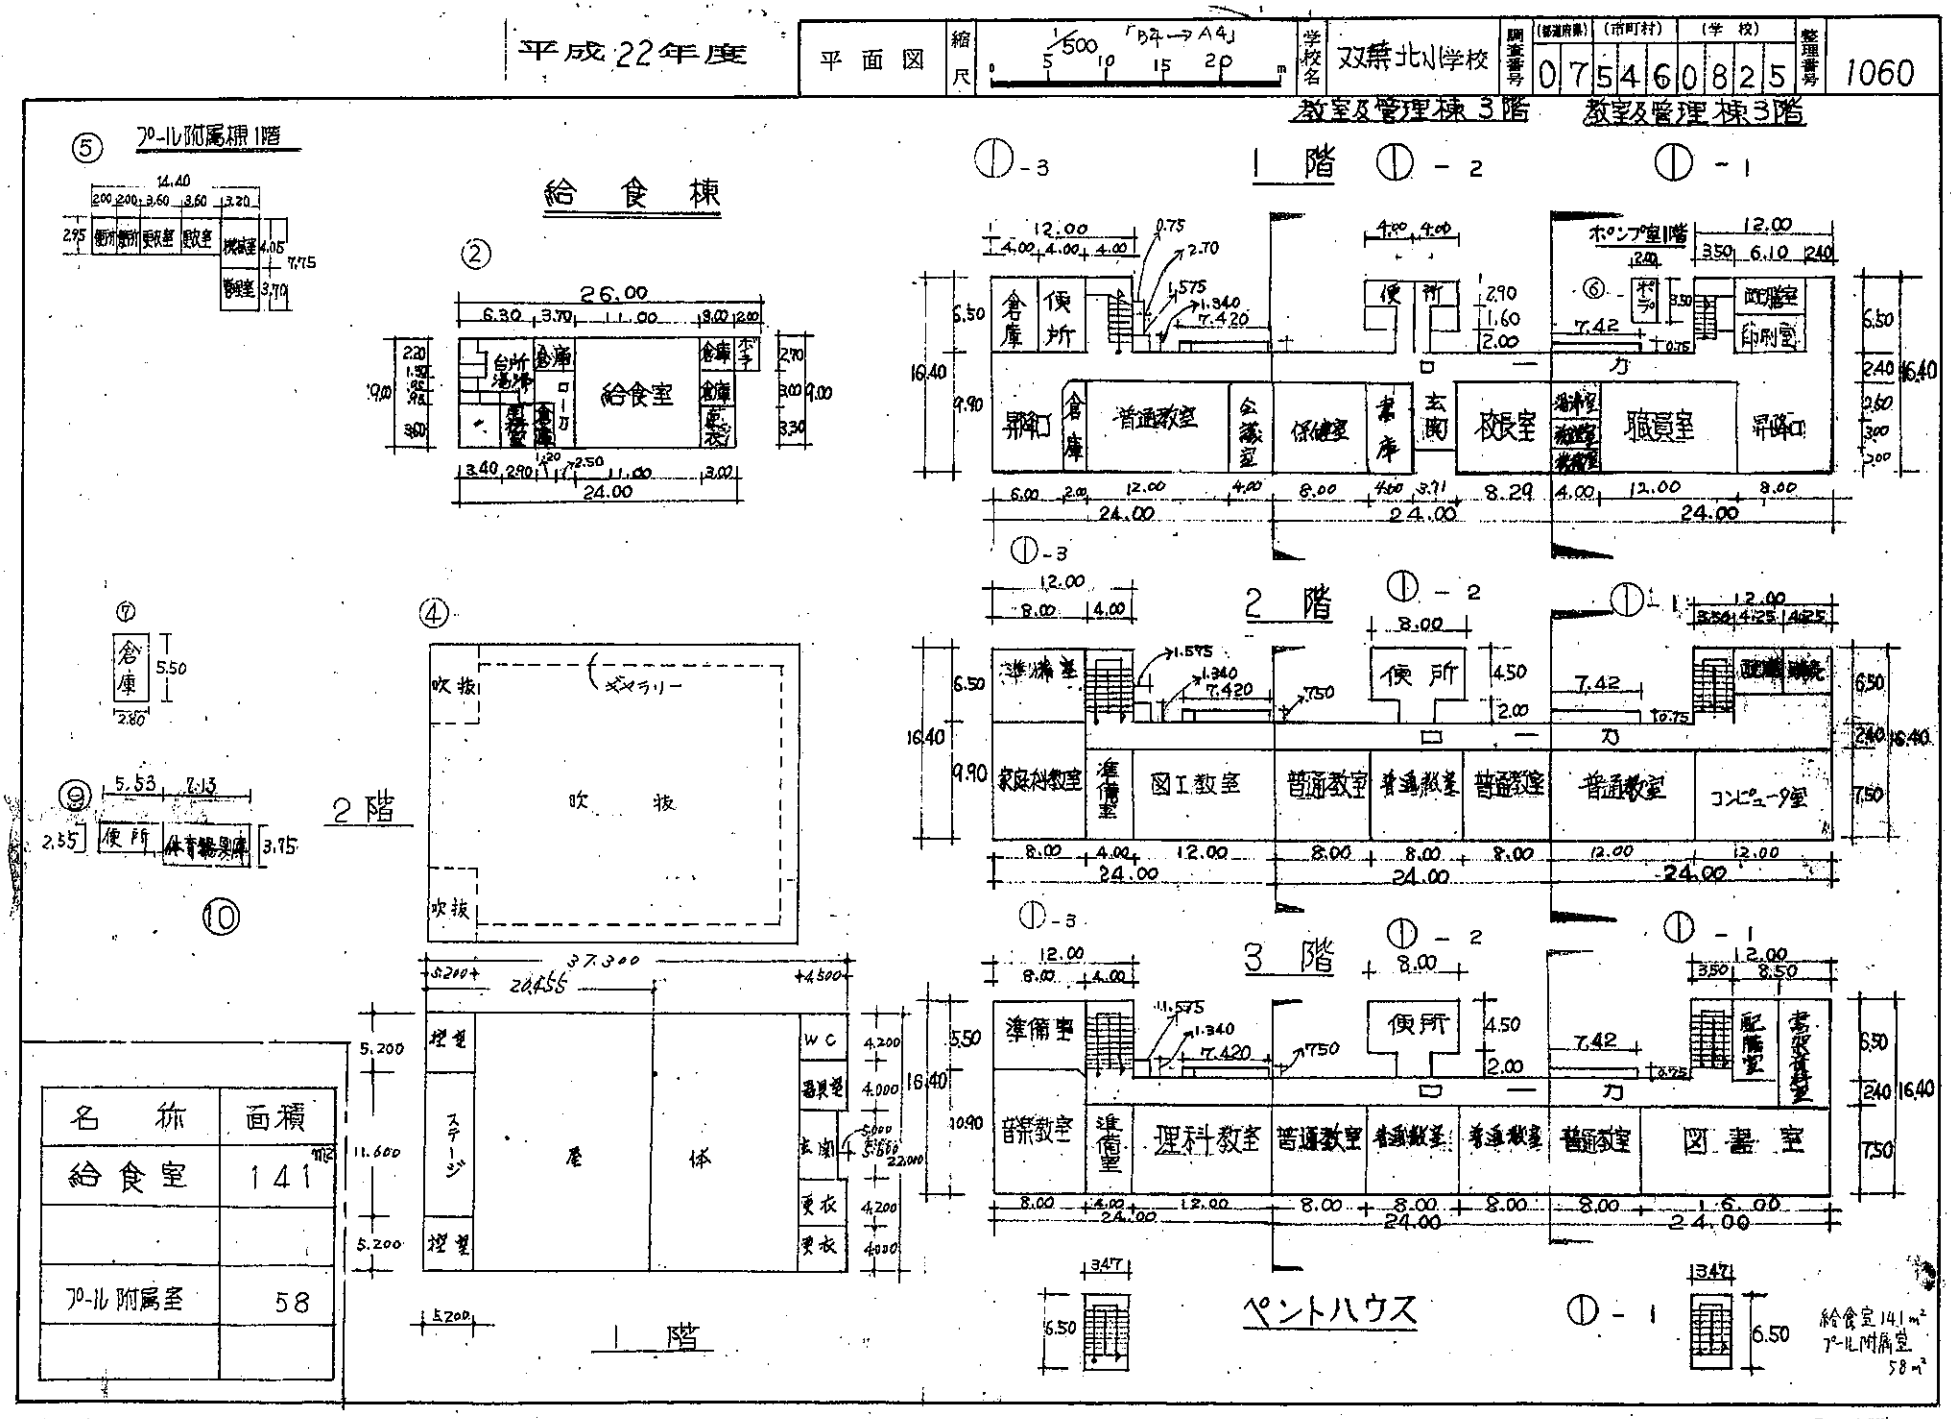

名称	面積
給食室	141 ㎡
プール附属室	58

給食室 141 ㎡
プール附属室 58 ㎡

文部省

5mm方眼

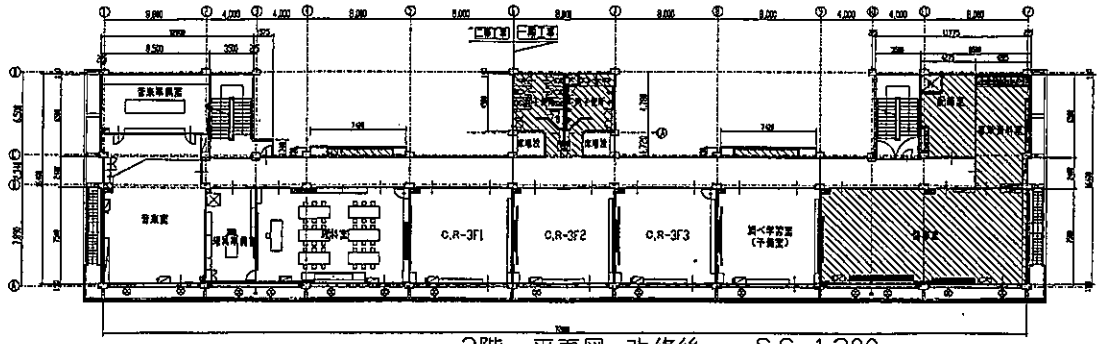

3階　平面図－改修後　　S.C－1:200

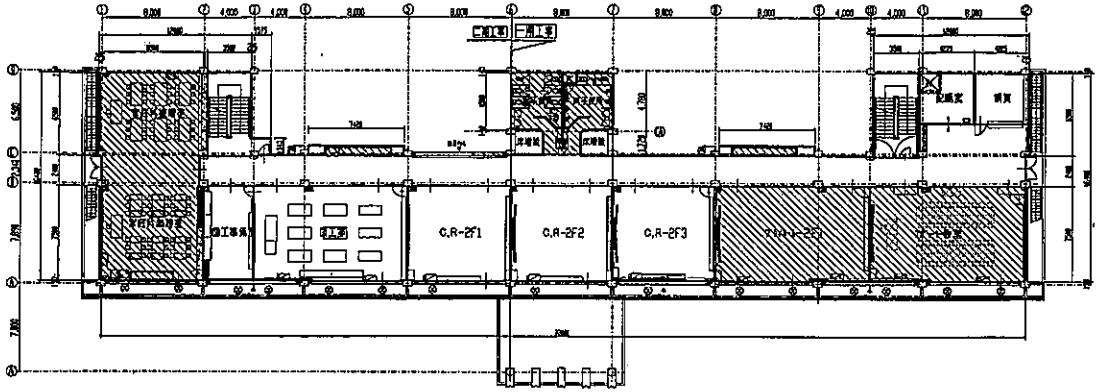

2階　平面図－改修後　　S.C－1:200

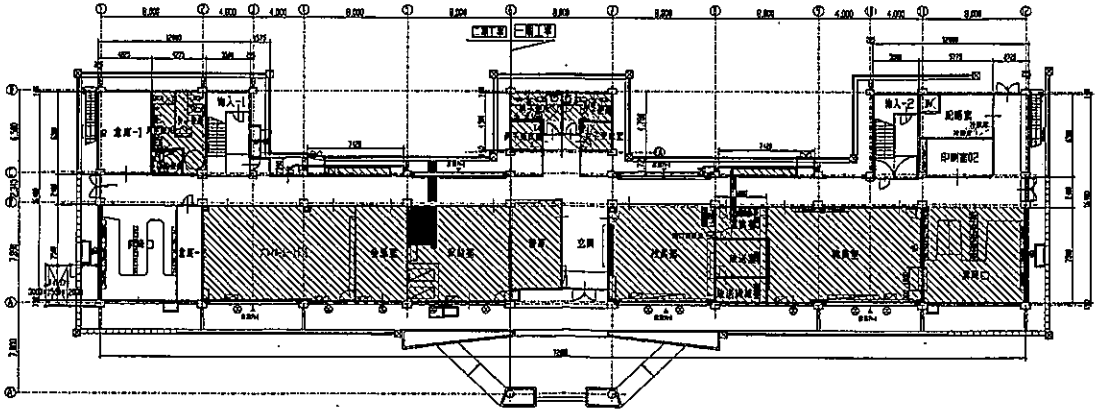

1階　平面図－改修後　　S.C－1:200

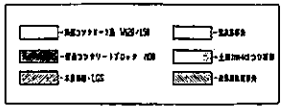

Hazama 東北支店		竣工図	工事名 双葉北小学校校舎耐震補強・大規模改造工事（一期）	検図	設計・監理	図面名 1階、2階、3階　平面図－改修後	図面番号 D-00-0103　区分 A
						縮尺 A1: 1／200　A3: 1／400	年月 平成 22 年 3 月

平成22年度

施設の配置図	縮尺	1/1,000 「B4→A4」	学校名	双葉中 学校	調査番号	(都道府県) 07	(市町村) 546	(学校) 3870	整理番号	1061

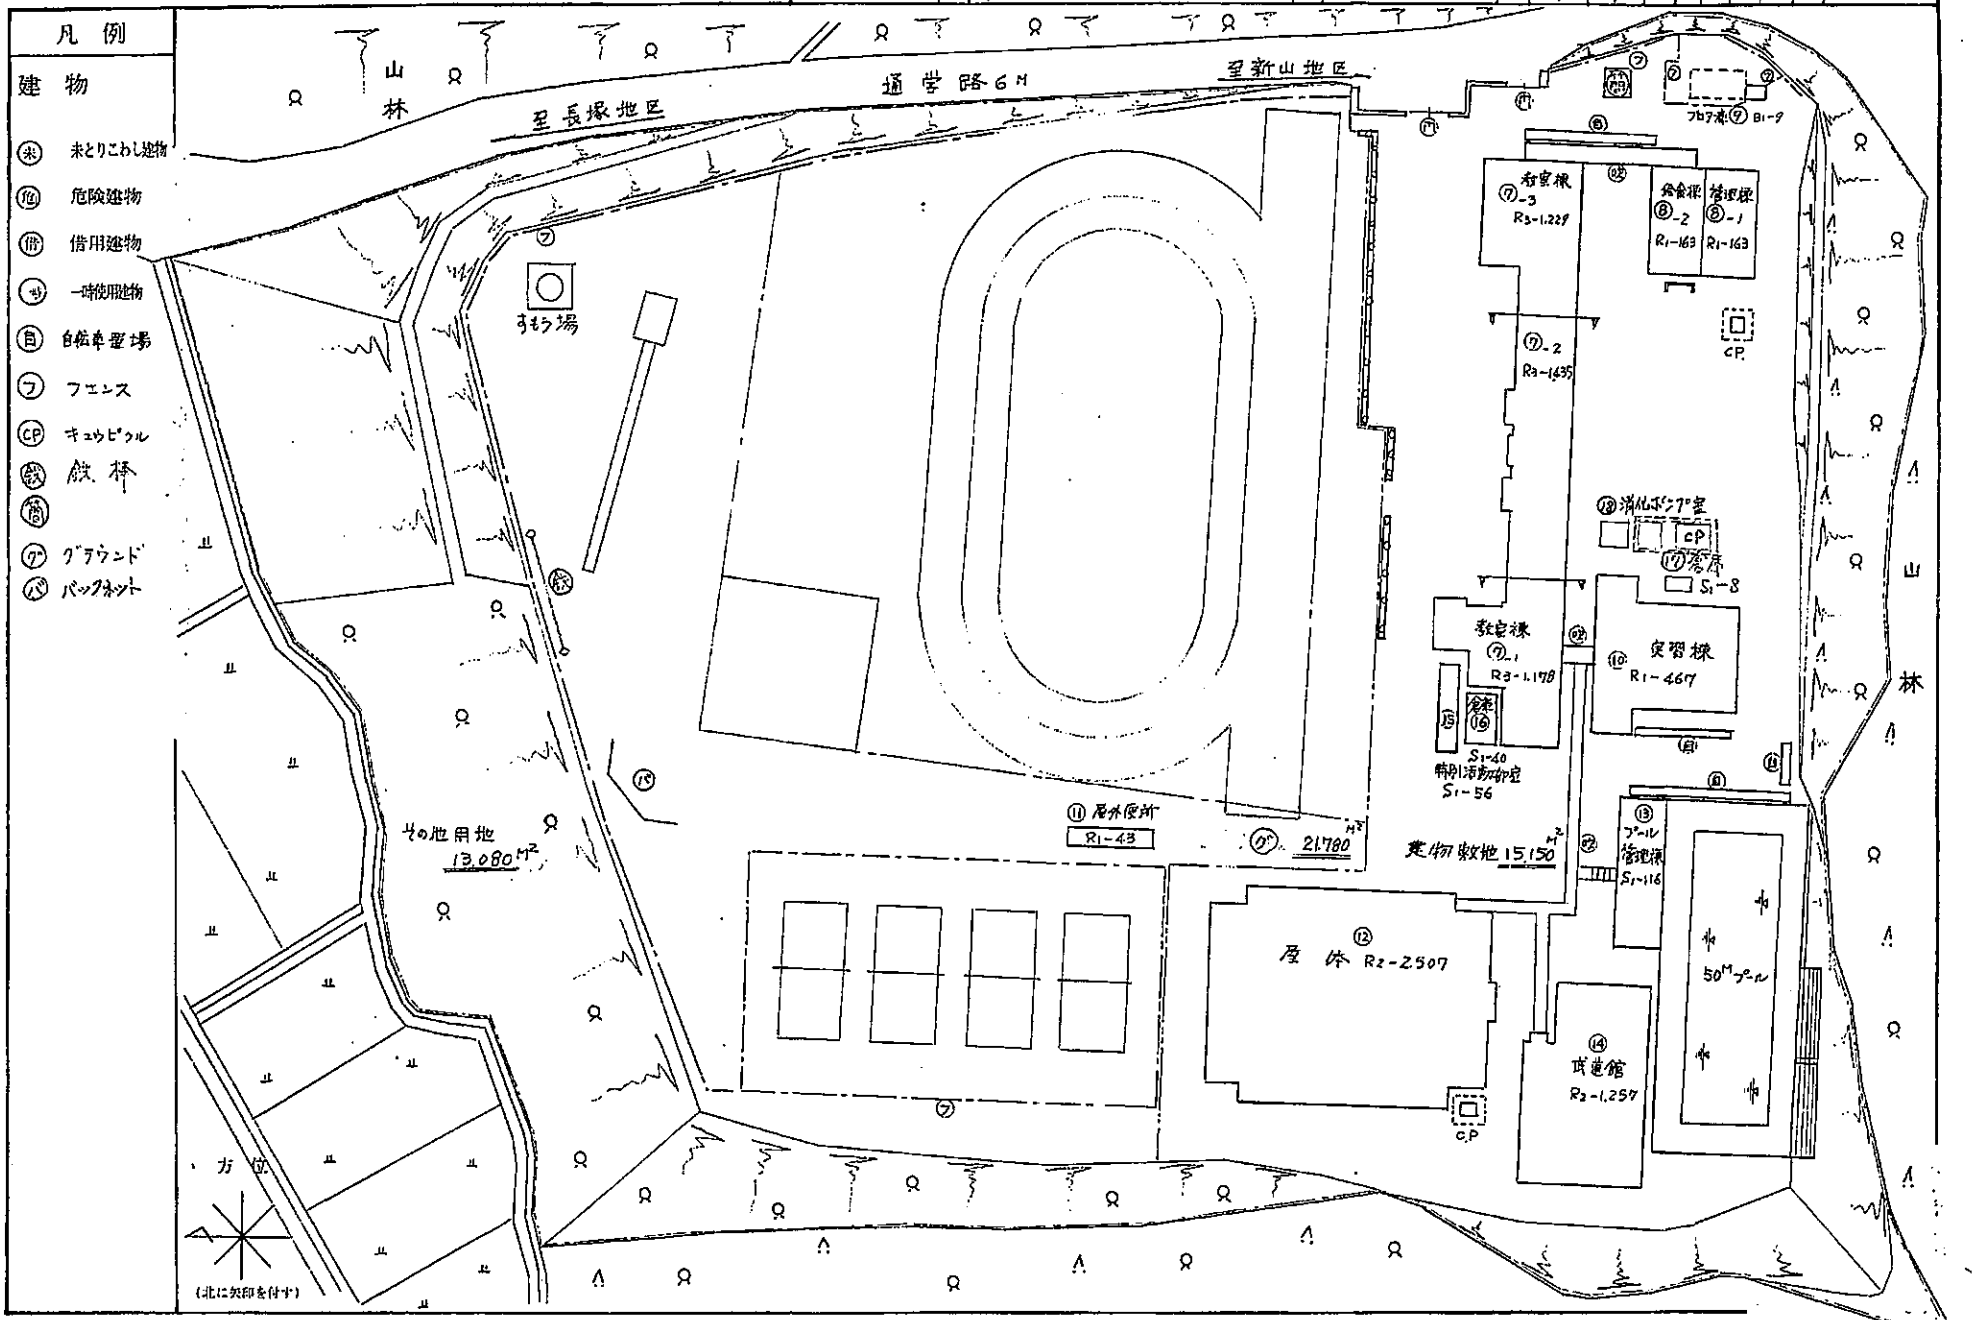

平面図	縮尺	1/500 「B4→A4」 0 5 10 15 20 m	学校名	及第中 学校	調査番号	(都道府県) 07	(市町村) 546	(学校) 3870	整理番号	1061

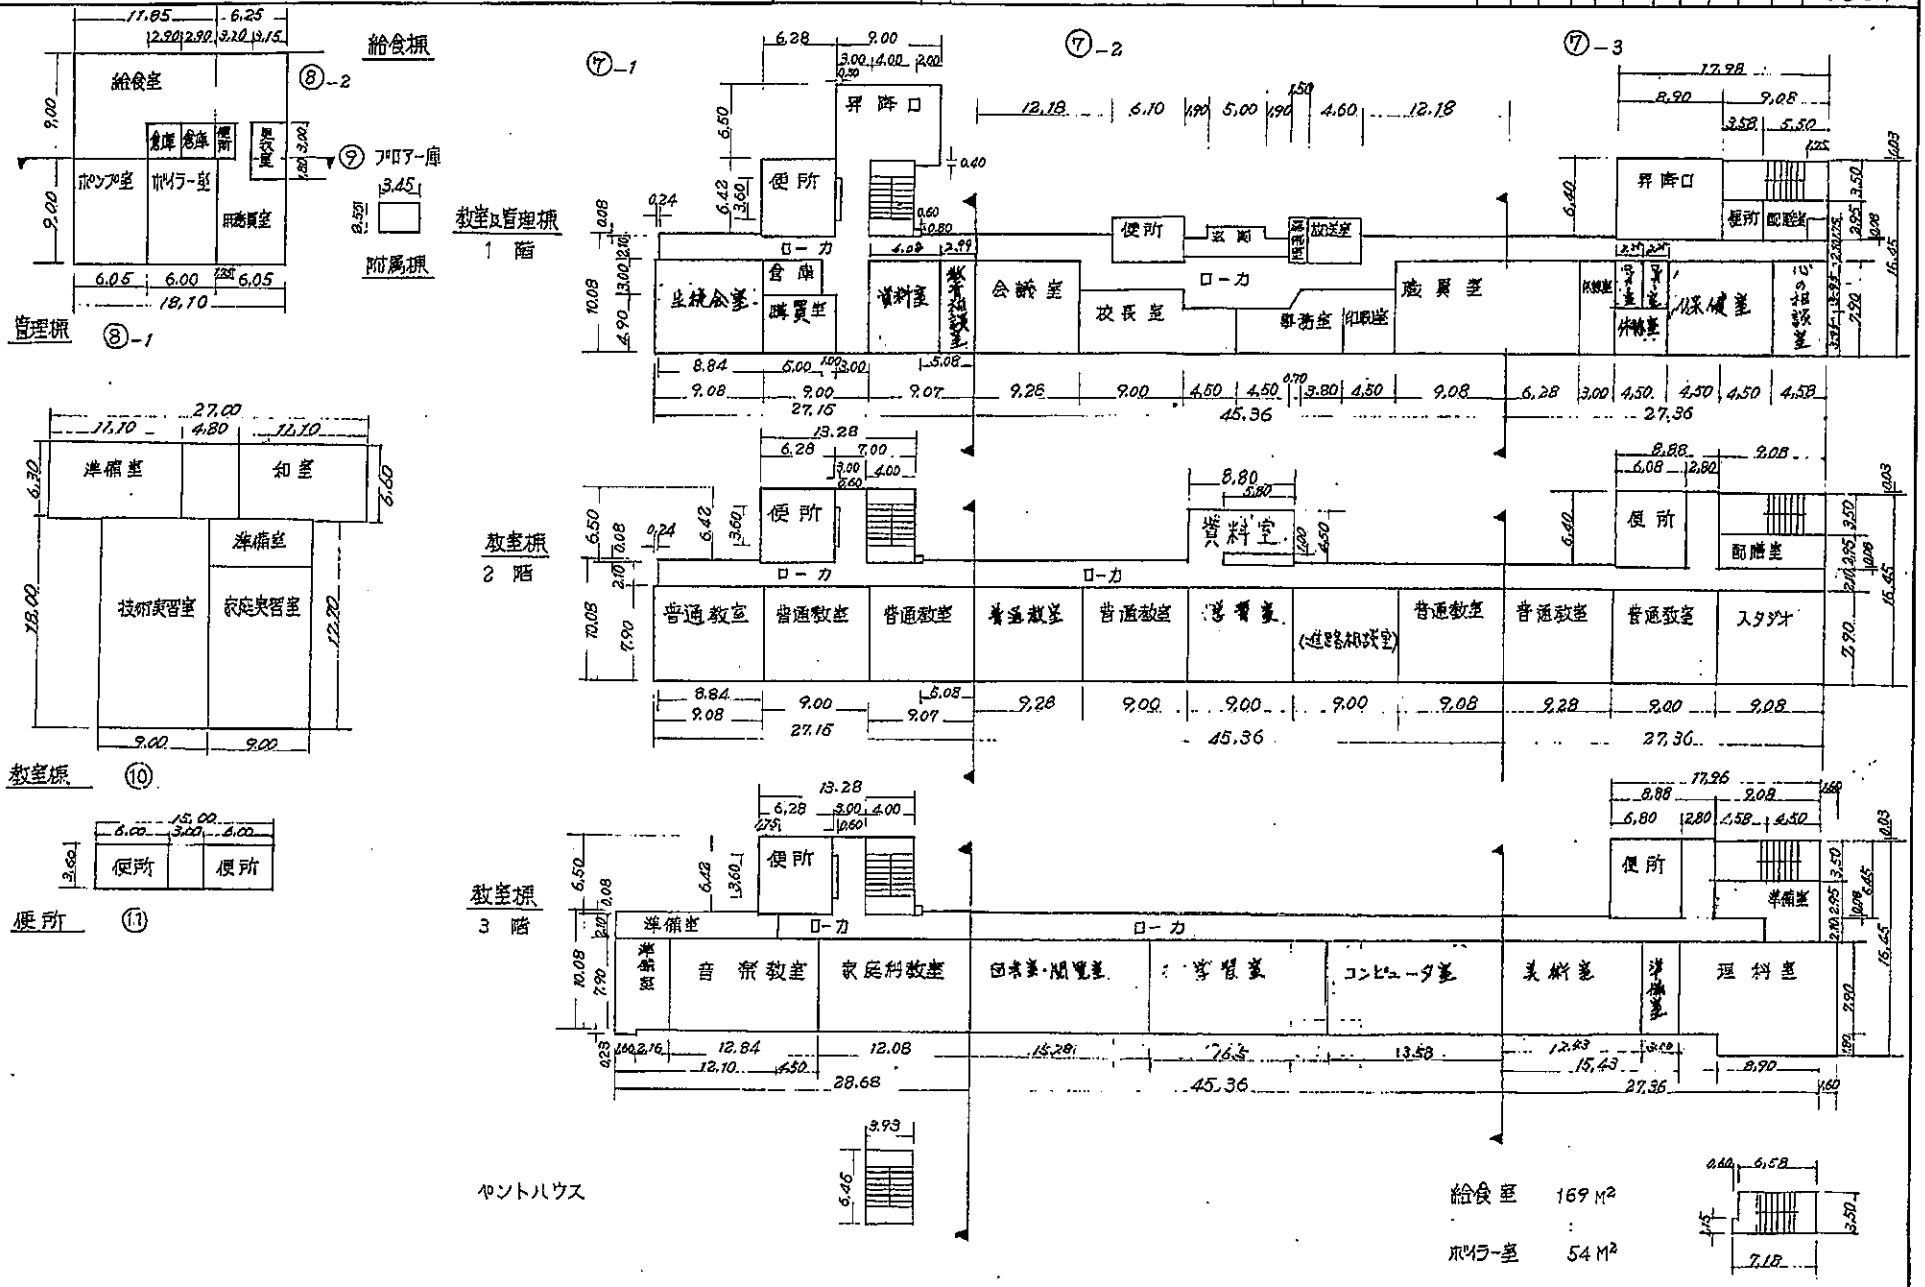

5mm方眼